


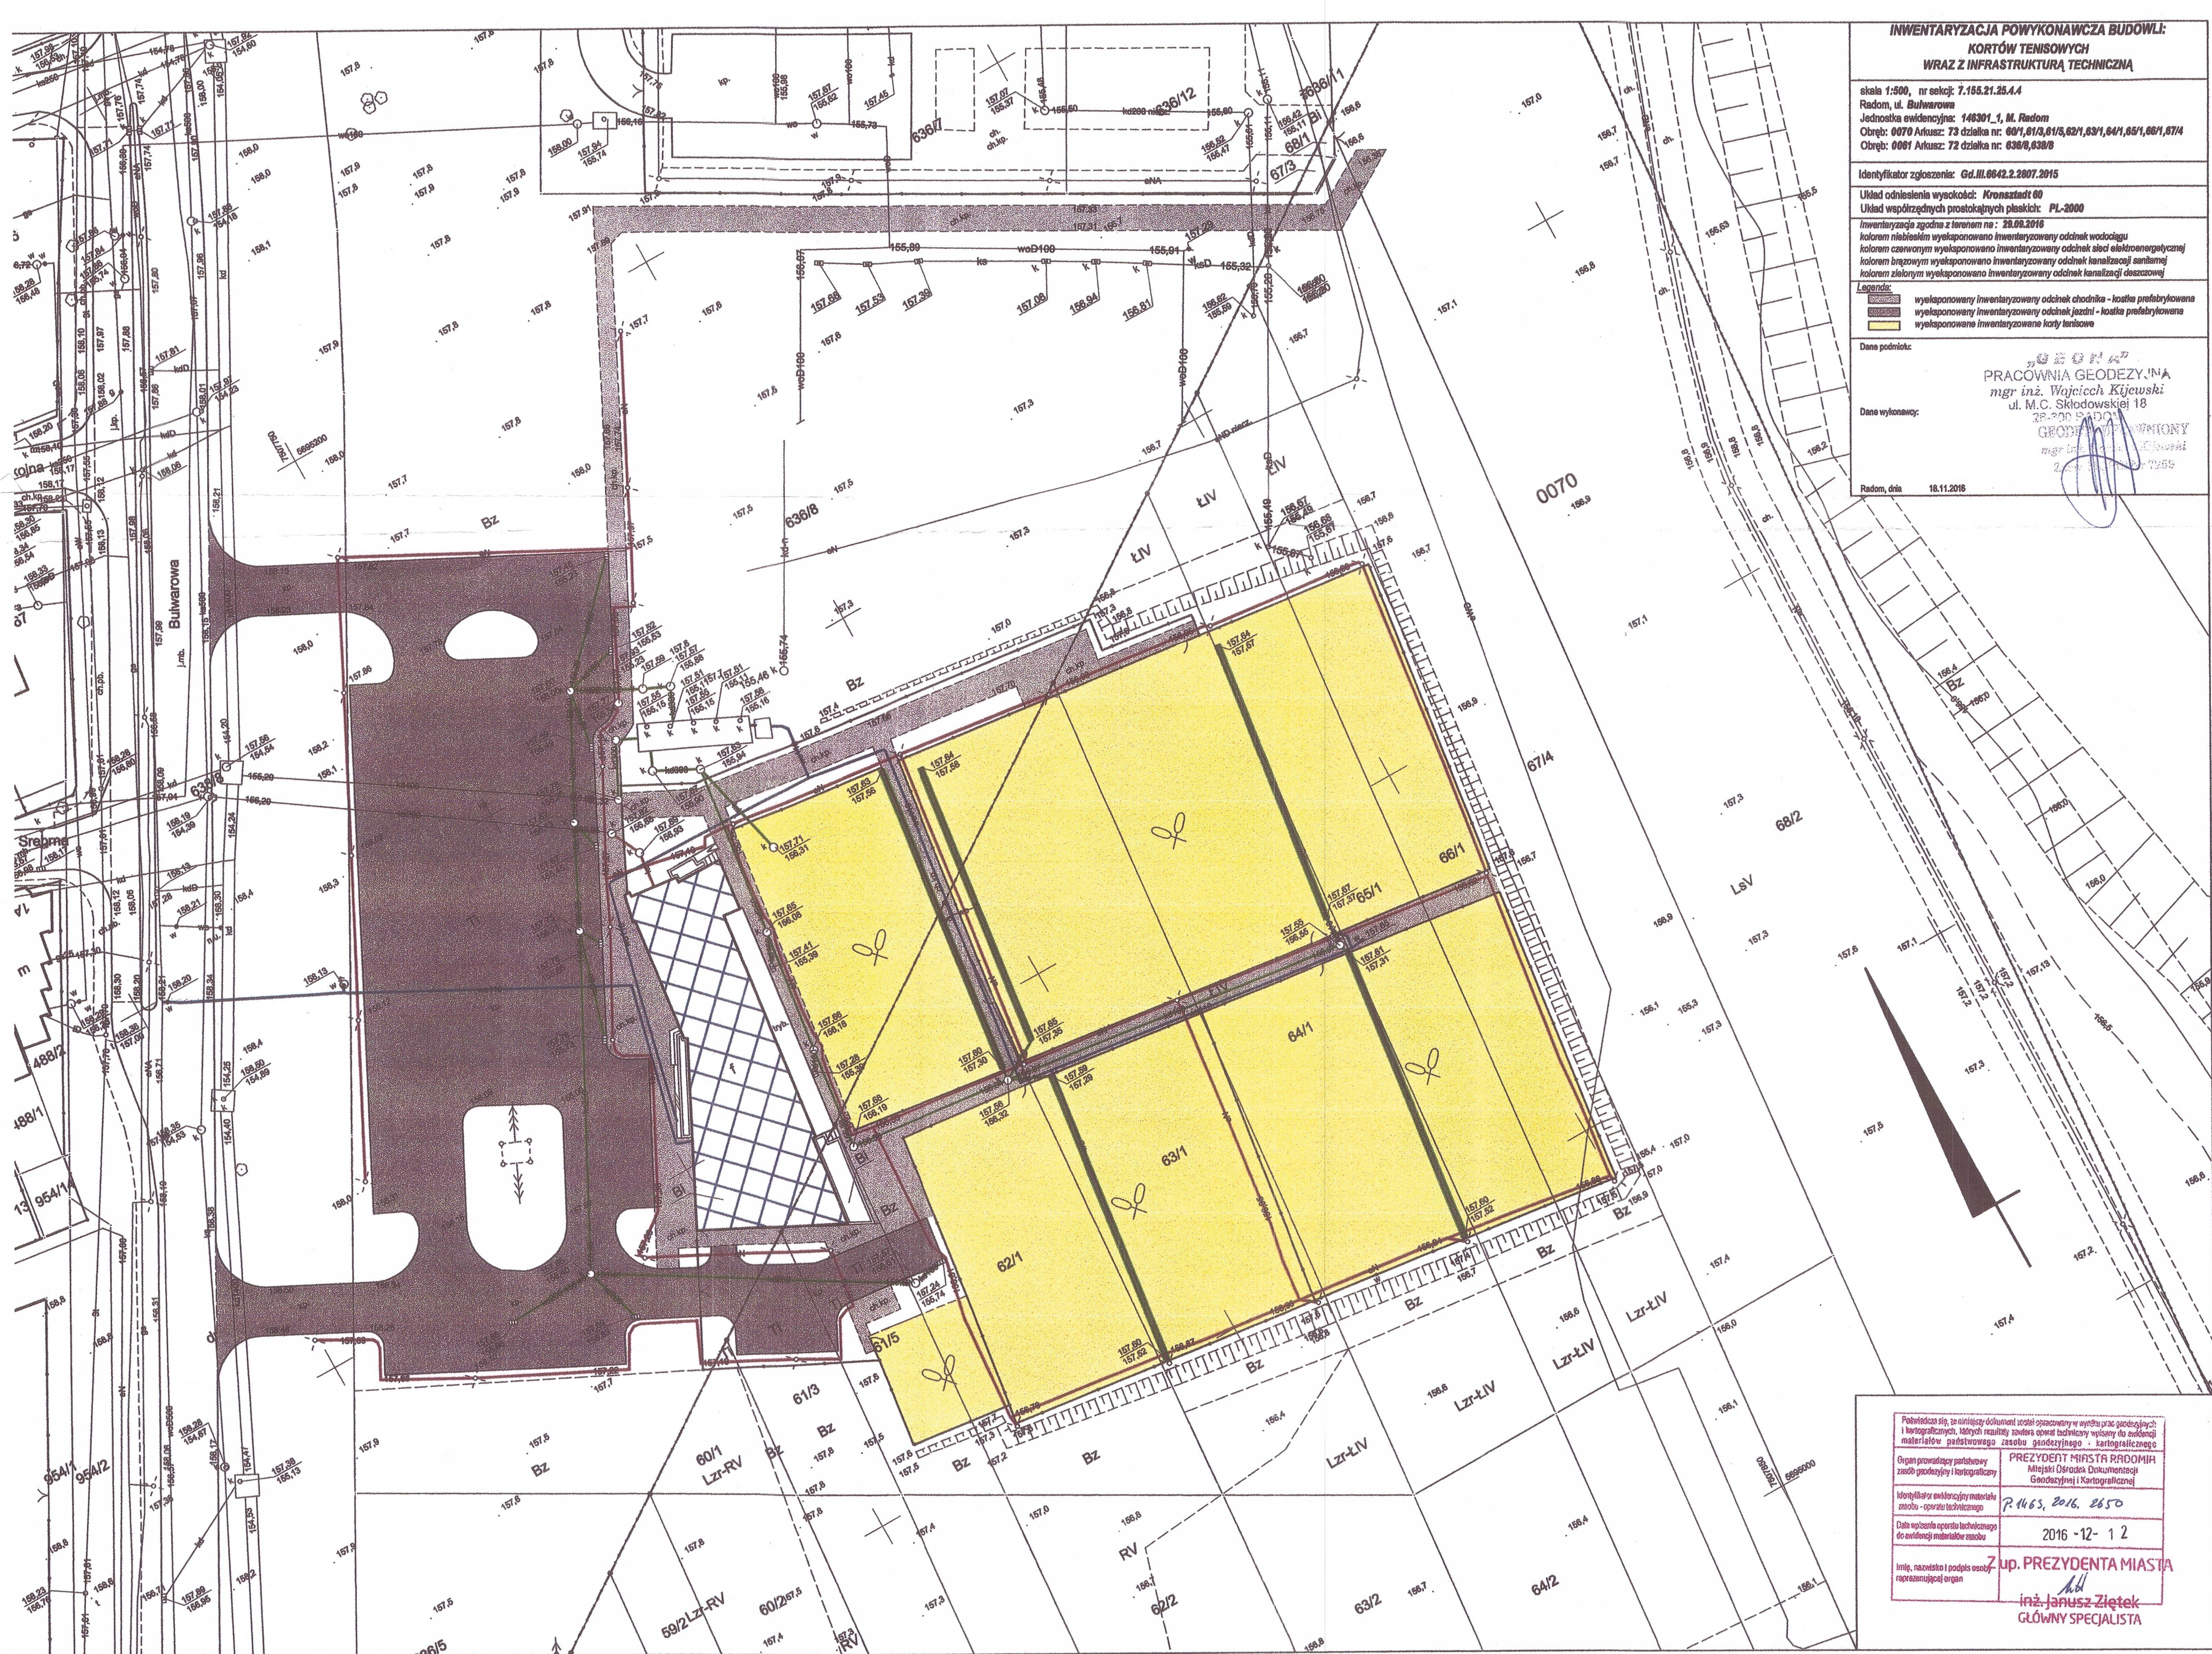

INWENTARYZACJA POWYKONAWCZA BUDOWLI: KORTÓW TENISOWYCH WRAZ Z INFRASTRUKTURĄ TECHNICZNĄ	
skala 1:500, nr sekcji: 7.155.21.25.4.4 Radom, ul. Bulwarowa Jednostka ewidencyjna: 146301_1, M. Radom Obręb: 0070 Arkusz: 73 działka nr: 60/1, 61/2, 61/5, 62/1, 63/1, 64/1, 65/1, 66/1, 67/4 Obręb: 0061 Arkusz: 72 działka nr: 638/6, 638/8	
Identyfikator zgłoszenia: Gd.M.6642.2.2007.2015	
Układ odniesienia wysokości: Kronstadt 60 Układ współrzędnych prostokątnych płaskich: PL-2000	
Inwentaryzacja zgodna z terenem na: 28.09.2016 kolorem niebieskim wyeksponowano inwentaryzowany odcinek wodociągu kolorem czerwonym wyeksponowano inwentaryzowany odcinek sieci elektroenergetycznej kolorem brązowym wyeksponowano inwentaryzowany odcinek kanalizacji sanitarnej kolorem zielonym wyeksponowano inwentaryzowany odcinek kanalizacji deszczowej	
Legenda: wyeksponowany inwentaryzowany odcinek chodnika - kostka prefabrykowana wyeksponowany inwentaryzowany odcinek jezdni - kostka prefabrykowana wyeksponowane inwentaryzowane korty tenisowe	
Data podmiotu: GEODETA PRACOWNIA GEODEZYJNA mgr inż. Wojciech Kijewski ul. M.C. Skłodowskiej 18 28-200 RADOM GEODEZYSTY UNIJNY mgr inż. Janusz Ziętek 28.09.2016	
Data wykonawcy: Radom, dnia 18.11.2016	

Pobieżona się, że niniejszy dokument został opracowany w wyniku prac geodezyjnych i kartograficznych, których rezultaty zawiera opisy techniczny wpisany do ewidencji materiałów państwowego zasobu geodezyjnego i kartograficznego	
Organ prowadzący państwowy zasób geodezyjny i kartograficzny	PREZYDENT MIASTA RADOMIA Miejski Ośrodek Dokumentacji Geodezyjnej i Kartograficznej
Identyfikator ewidencyjny materiału zasobu - operator techniczny	P.1463, 2016, 2650
Data wykonania operacji technicznej do ewidencji materiałów zasobu	2016 -12- 1 2
Imię, nazwisko i podpis osoby reprezentującej organ	Up. PREZYDENTA MIASTA inż. Janusz Ziętek GŁÓWNY SPECJALISTA